



Burmistrz Miasta Nowy Targ

34-400 Nowy Targ, ul. Krzywa 1

Pani

Ewa Pawlikowska

Radna Rady Miasta Nowy Targ

Znak: AiK.0003.70.2025

Nowy Targ 29. 05.2025 r.

Sprawa: Odpowiedź na interpelację (data wpływu 12.05.2025 r.)

W odpowiedzi na interpelację z dnia 11.05.2025 r. informuję:

1. Nasze stanowisko w sprawie wykonania ekspertyzy poprawności przeprowadzonej modernizacji nie uległo zmianie (odpowiedź na interpelacje: znak AiK.0003.211.2024, AiK.003.28.2025, AiK.003.29.2025).
2. Uszkodzenie elewacji (dziura) jest wynikiem czynu chuligańskiego. Sprawca został ustalony, a sprawa przekazana policji. Budynek został ocieplony zgodnie z projektem i obowiązującymi normami technicznymi. Stawianie publicznie oskarżeń dotyczących wadliwego ocieplenia budynku jest niedopuszczalne. W załączeniu przesyłamy rysunek przekroju dotyczący sposobu ocieplenia budynku.
3. Uszkodzona płyta oraz usterka Pegaza zostały zgłoszone Wykonawcy i zostaną usunięte w najbliższym czasie (uszkodzona płyta na koszt sprawcy).
4. Po upływie terminu gwarancji za obsługę techniczną budynku będzie odpowiedzialny jego administrator.


BURMISTRZ

mgr Grzegorz Wątycha

Otrzymują:

1. Adresat
2. Przewodniczący Rady Miasta Nowy Targ
3. a/a.


Warstwa wyrównująca otwór
DO PRZYGOTOWANIA PRZEZ ZAMAWIAJĄCEGO

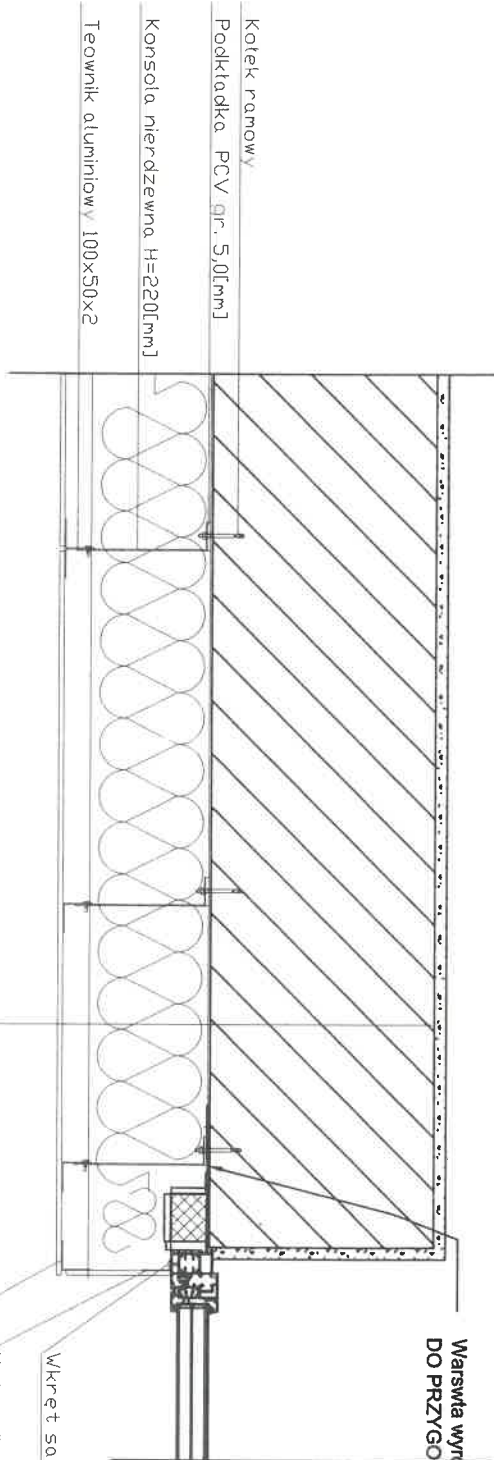

Płyta Cembrit Patina gr. 8[mm]
Szczelina wentylacyjna 30[mm]
Wełna mineralna gr. 200[mm]
Podkonstrukcja
Ściana murowana/cegła pełna 380[mm]

Wkręt samowiercący 4,8x19 A2
Kratownik aluminiowy 50x20x2
Kratownik aluminiowy 50x50x2

DOKUMENTACJA
POWYKONAWCZA

	Dach i Strych Sp. z o.o. 31-403 Kraków, ul. Kamienna 10	Data dokon
Obiekt:	Przebudowa, rozbudowa i nadbudowa Miejskiego Ośrodka Kultury w Nowym Targu	
Opracowanie:	Dokumentacja powykonawcza	
Treść rysunku:	Przekrój podłużny	7
Opracował:	mgr inż. Joanna Stępnik	Skala